


1 平面図 4階
1 : 200

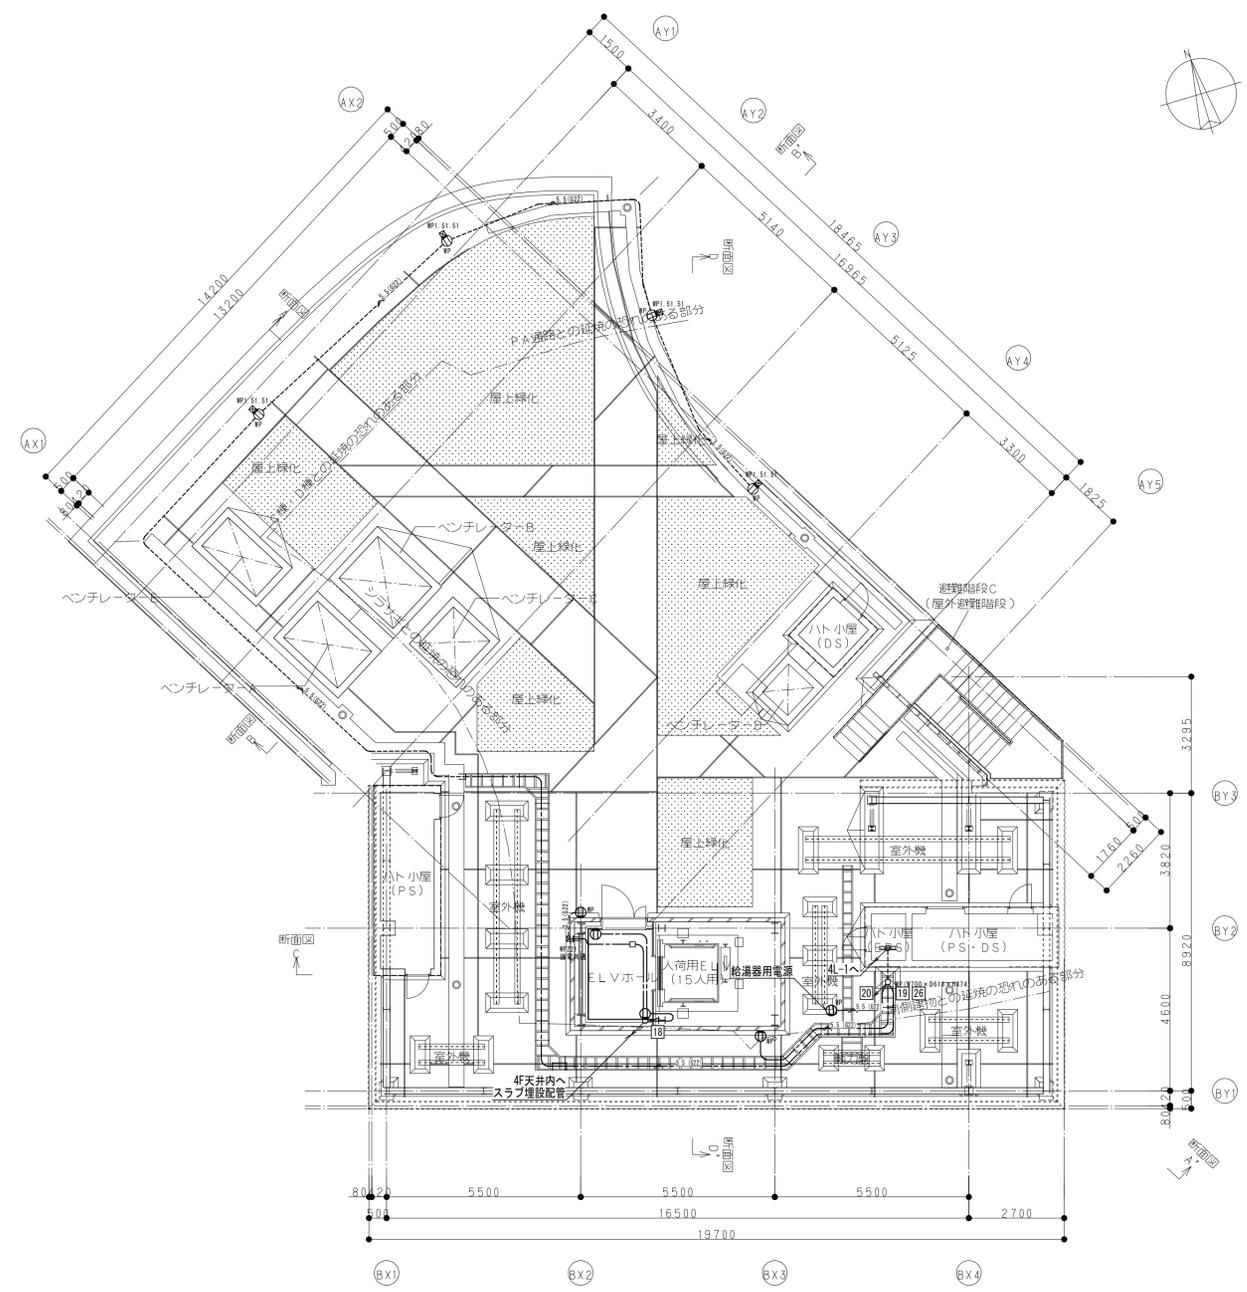

2 平面図 R階
1 : 200

竣工図	
日付	2019. **. **
設計	
工事	

確認申請日	2017. 10. 16
見積日	2017. 10. 02
契約日	2018. 02. 22
竣工日	2019. **. **
当図作成日	2019. **. **

設計番号 01-31663-000

花やしき
多目的ホール計画

【竣工図】
発行日 2019. **. **
図面名称

コンセント設備
4-R階平面図

縮尺 A1:1/100 A3:1/200

E-019