

確認申請図	2017. 10. 16
計画変更図	2018. 09. 07
見積図	2017. 10. 02
契約図	2018. 02. 22
竣工図	2019. 06. 17
当図作成日	2019. 06. 17

設計番号 01-31663-000

花やしき
多目的ホール計画

【竣工図】

発行日 2019.06.17



矩計図(1)

縮尺	1/100
----	-------

A-04-01

ACAD09

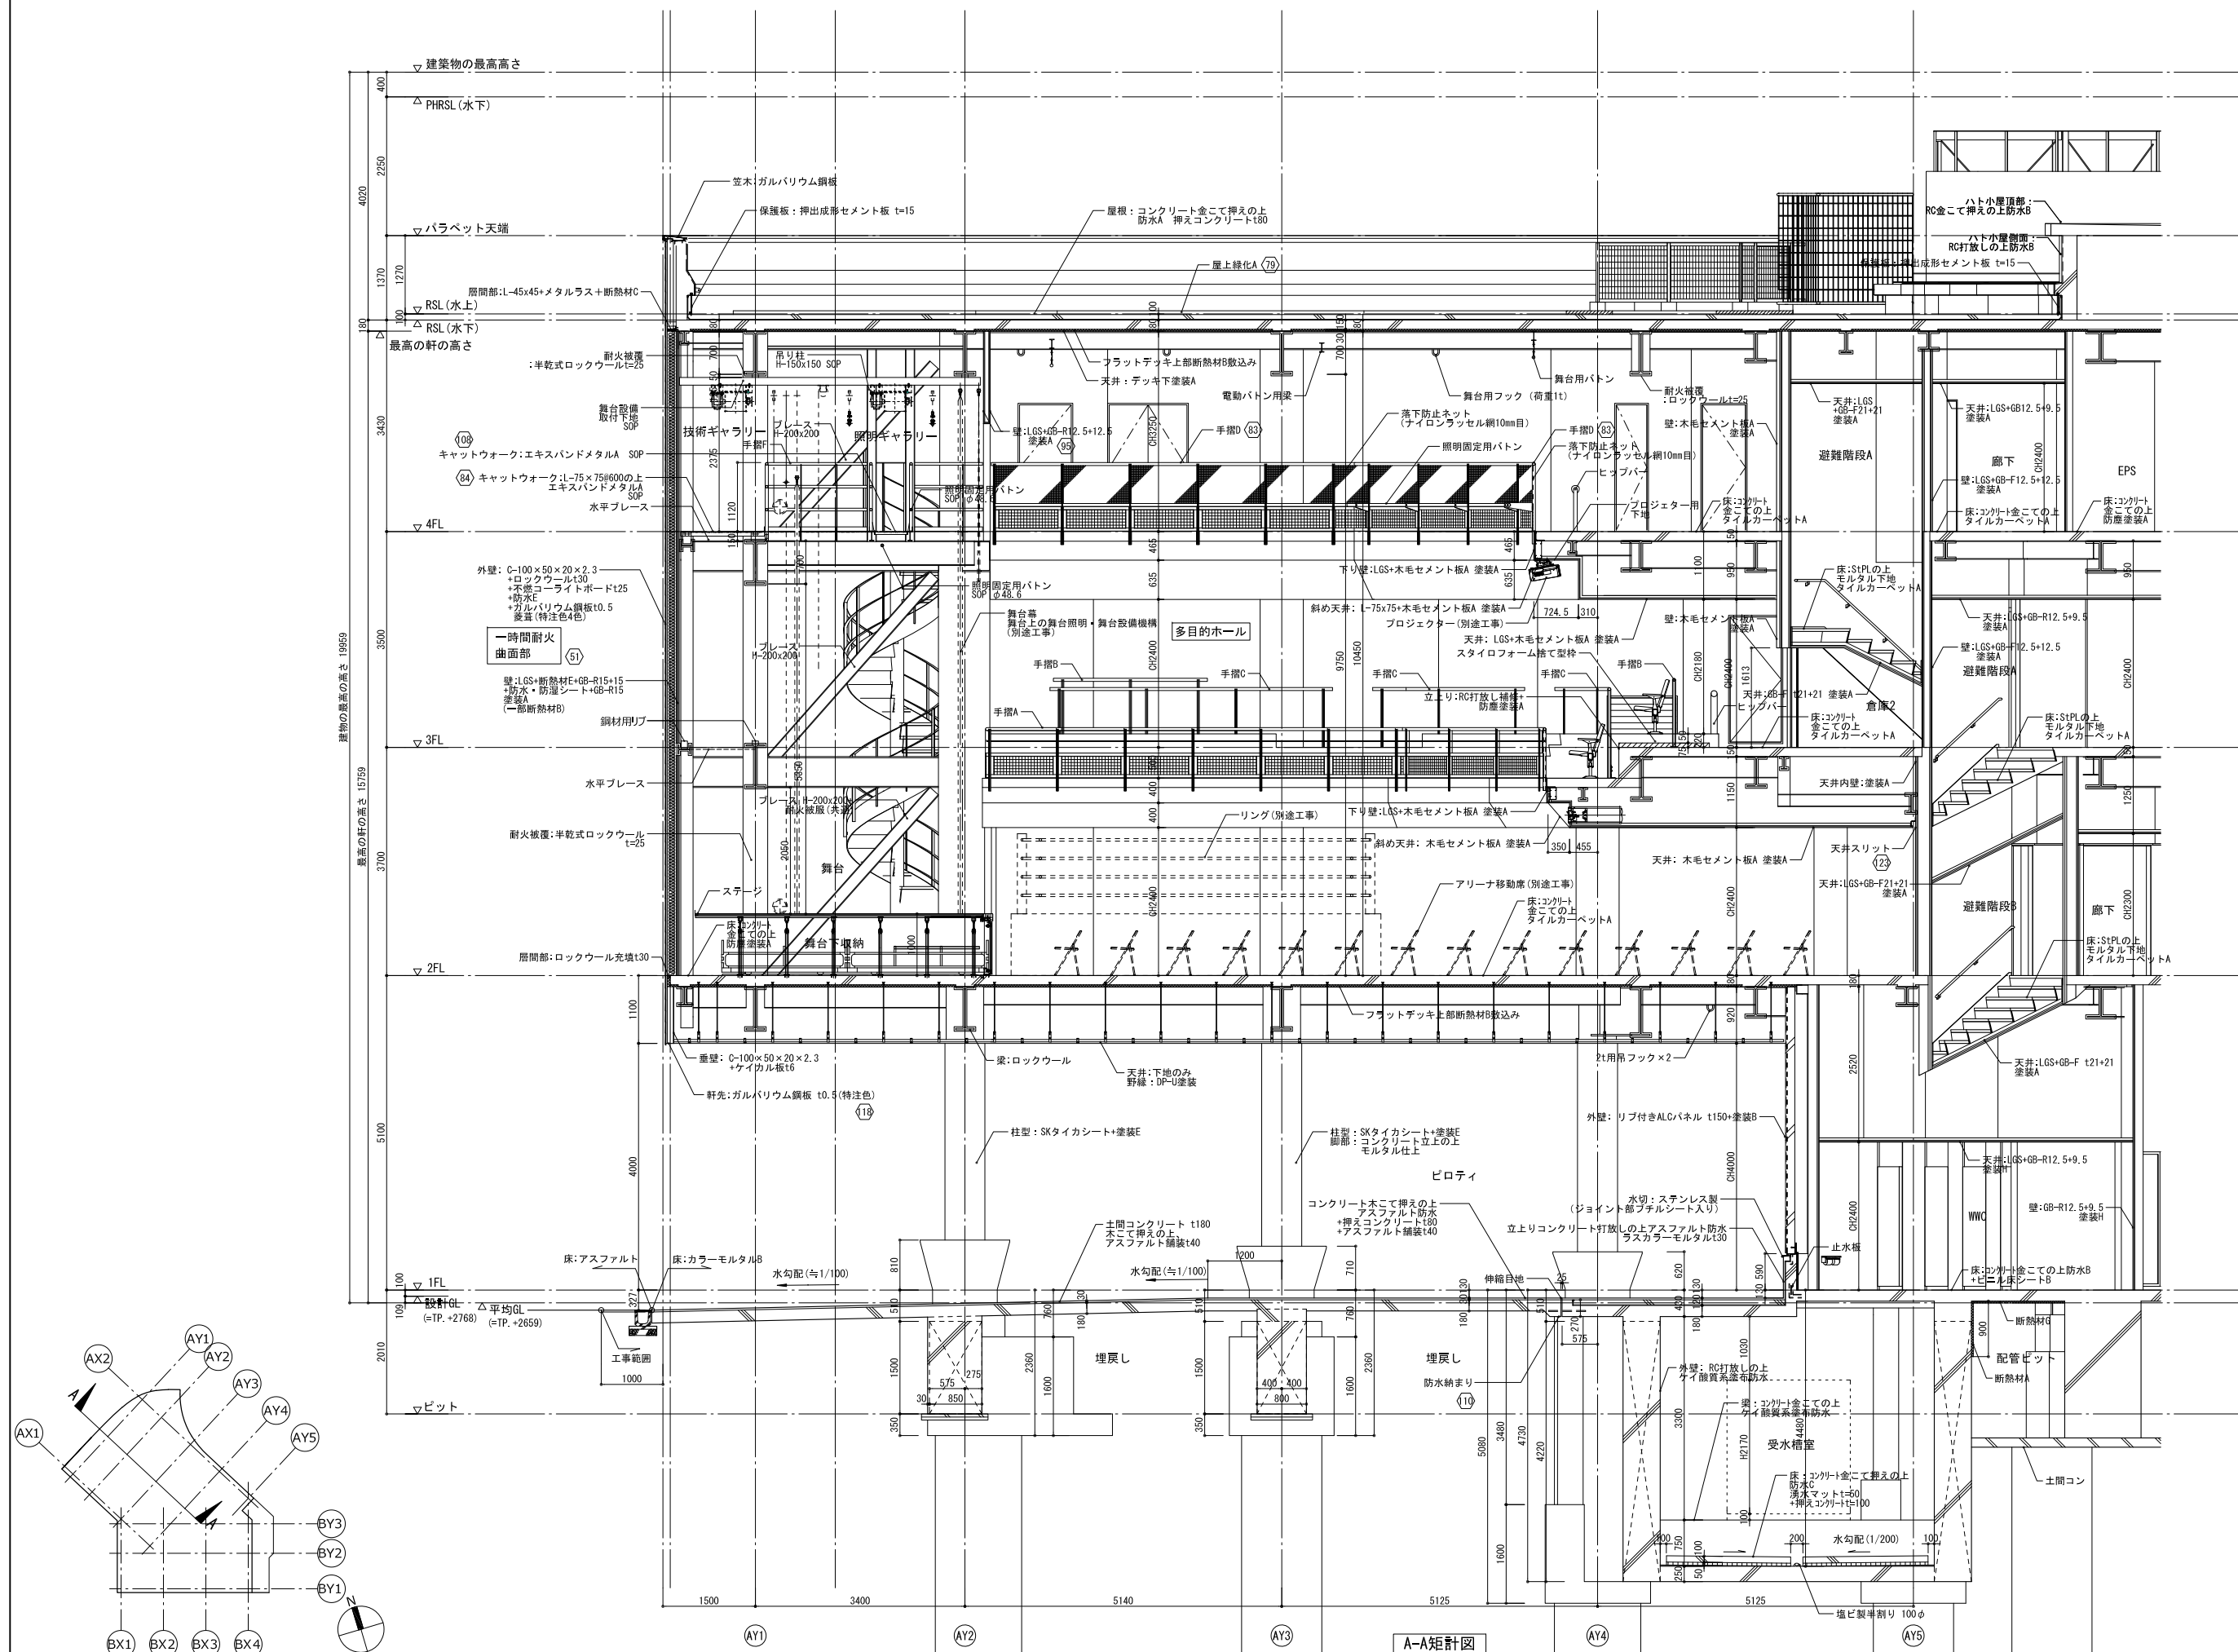

確認申請図	2017. 10. 16
計画変更図	2018. 09. 07
見積図	2017. 10. 02
契約図	2018. 02. 22
竣工図	2019. 06. 17
当図作成日	2019. 06. 17

設計番号 01-31663-000

花やしき
多目的ホール計画

【竣工図】
発行日 2019.06.1


矩計図(2)

縮尺	1/100
----	-------

A-04-02

ACAD09



確認申請図	2017.10.16
計画変更図	2018.09.07
見積図	2017.10.02
契約図	2018.02.22
竣工図	2019.06.17
当図作成日	2019.06.17

設計番号 01-31663-000

花やしき
多目的ホール計画

【竣工図】

発行日 2019.06.17

矩計図(3)


縮尺	1/100
----	-------

A-04-03



ACAD09

A-04-03

ACAD09

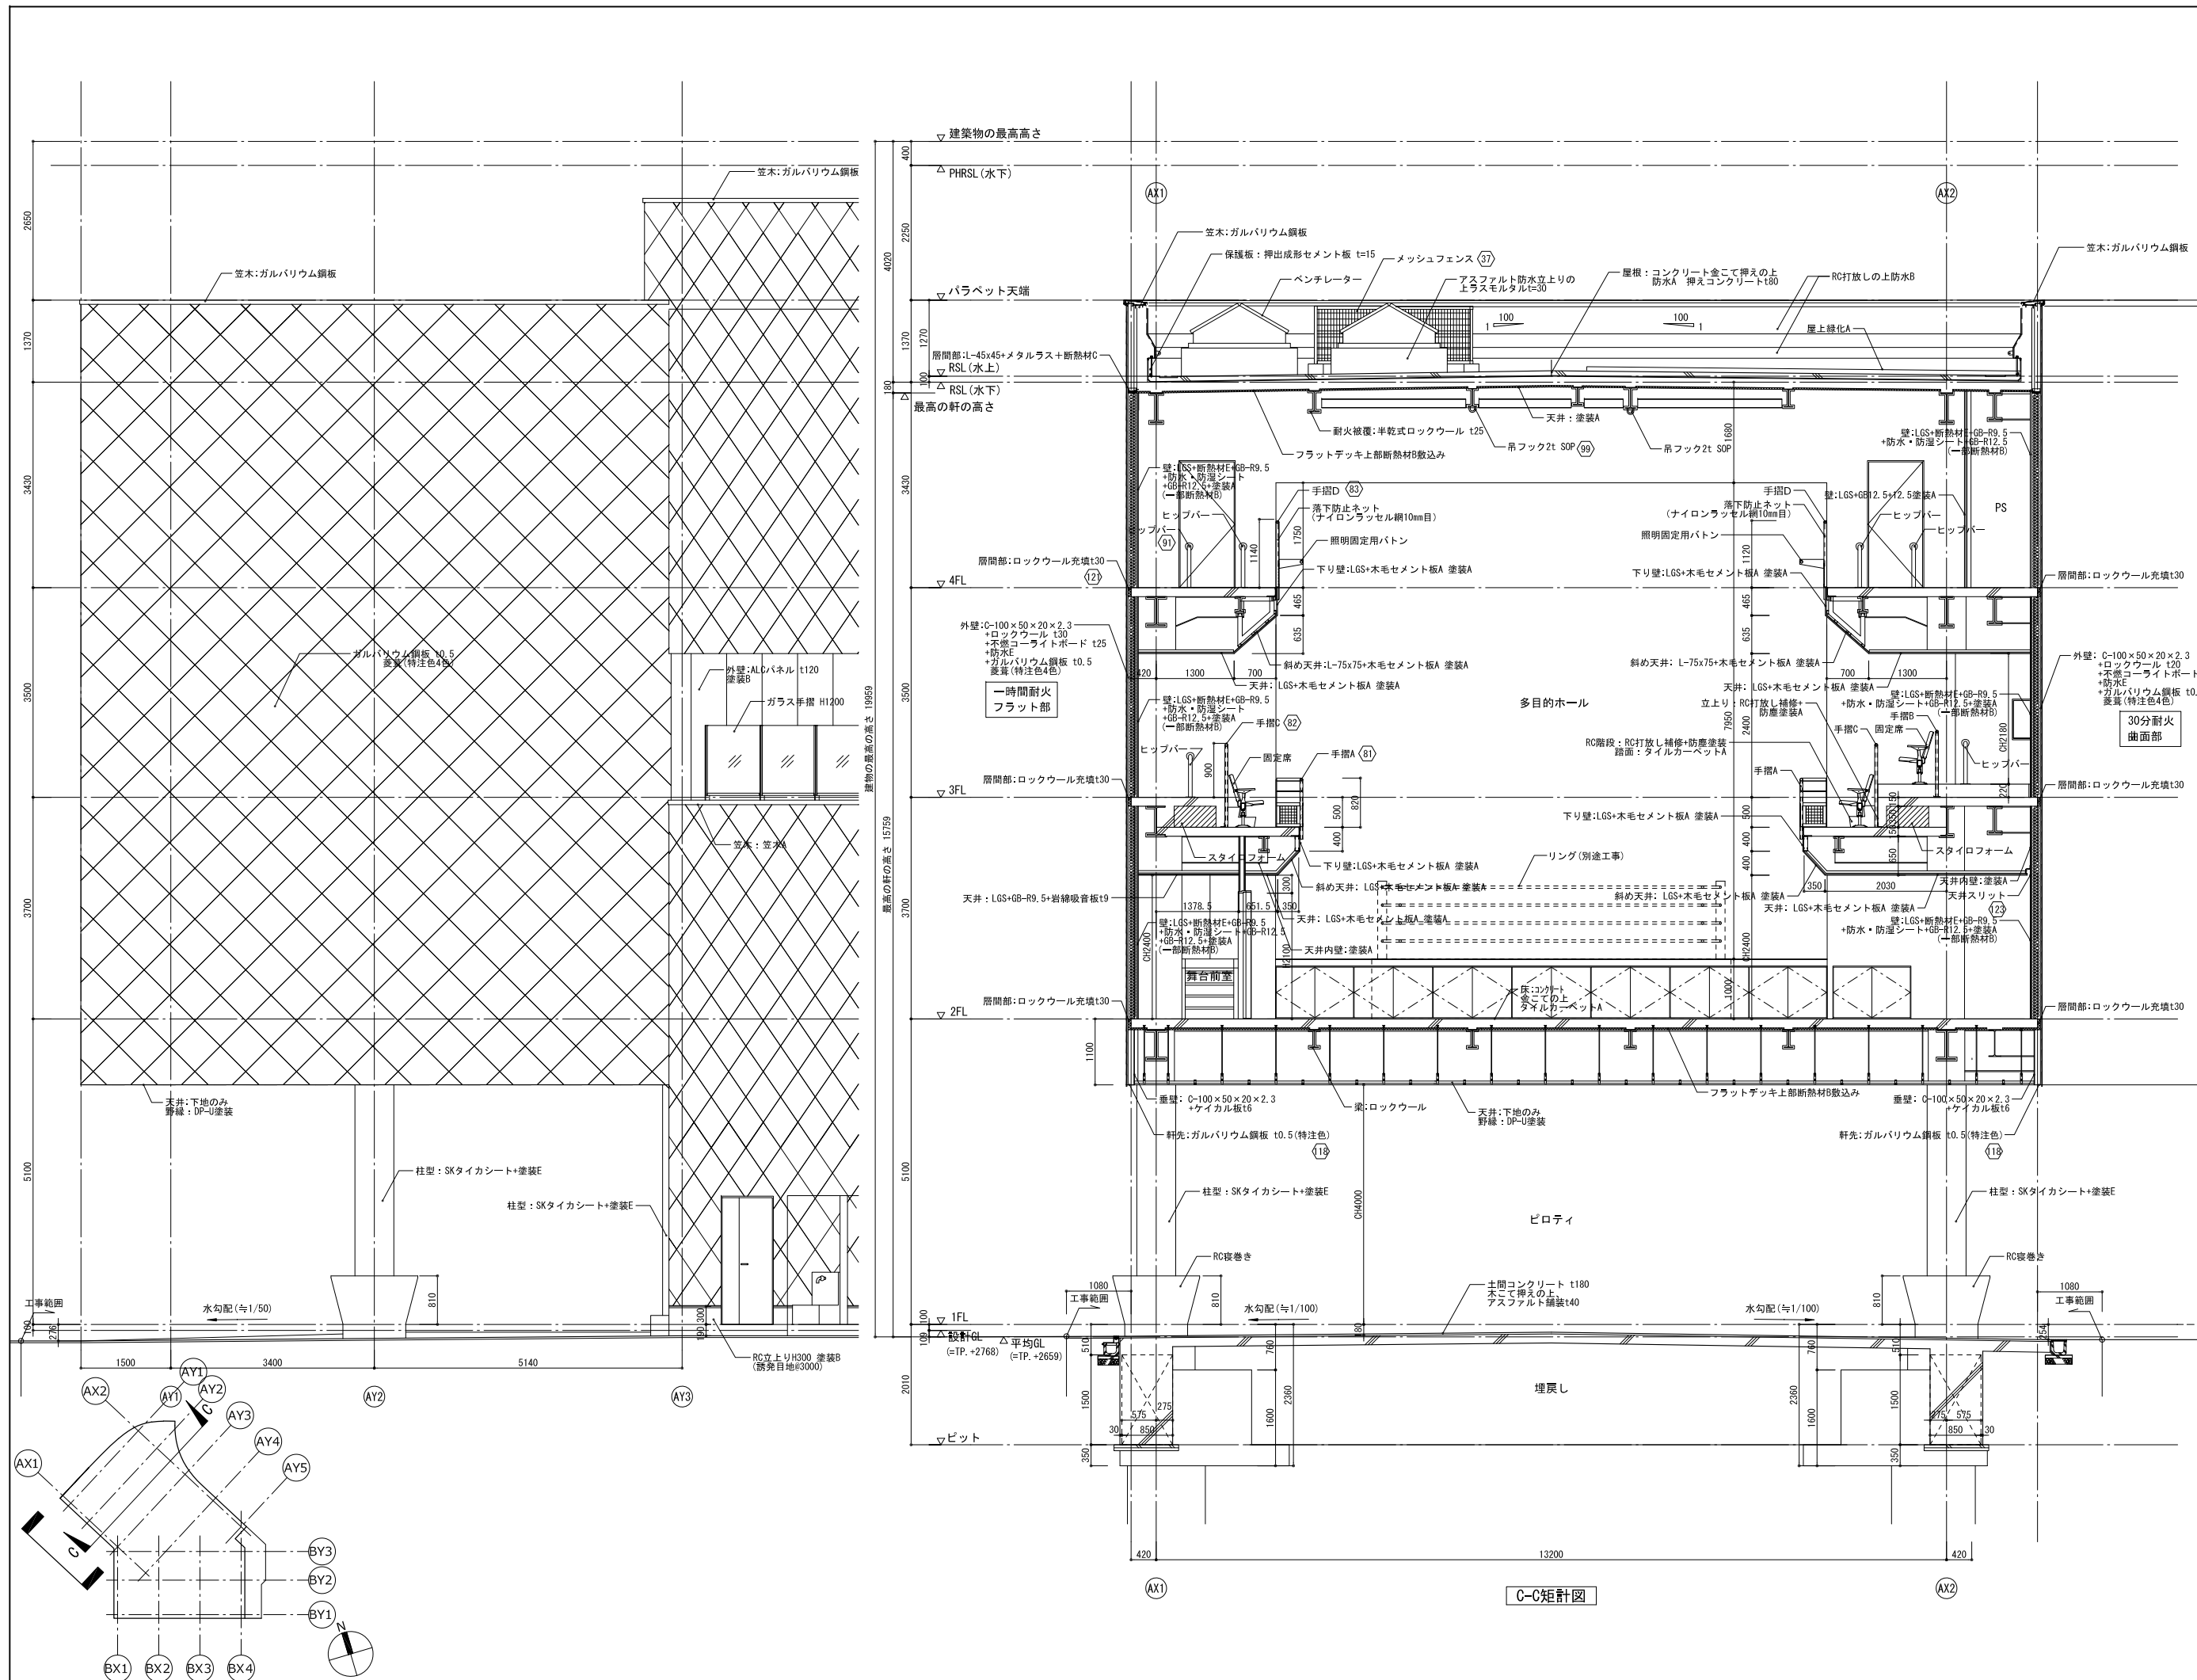

一級 第235410号
設計 山本 実
担当 加藤 順一
常田 悠太
倉光 晴美

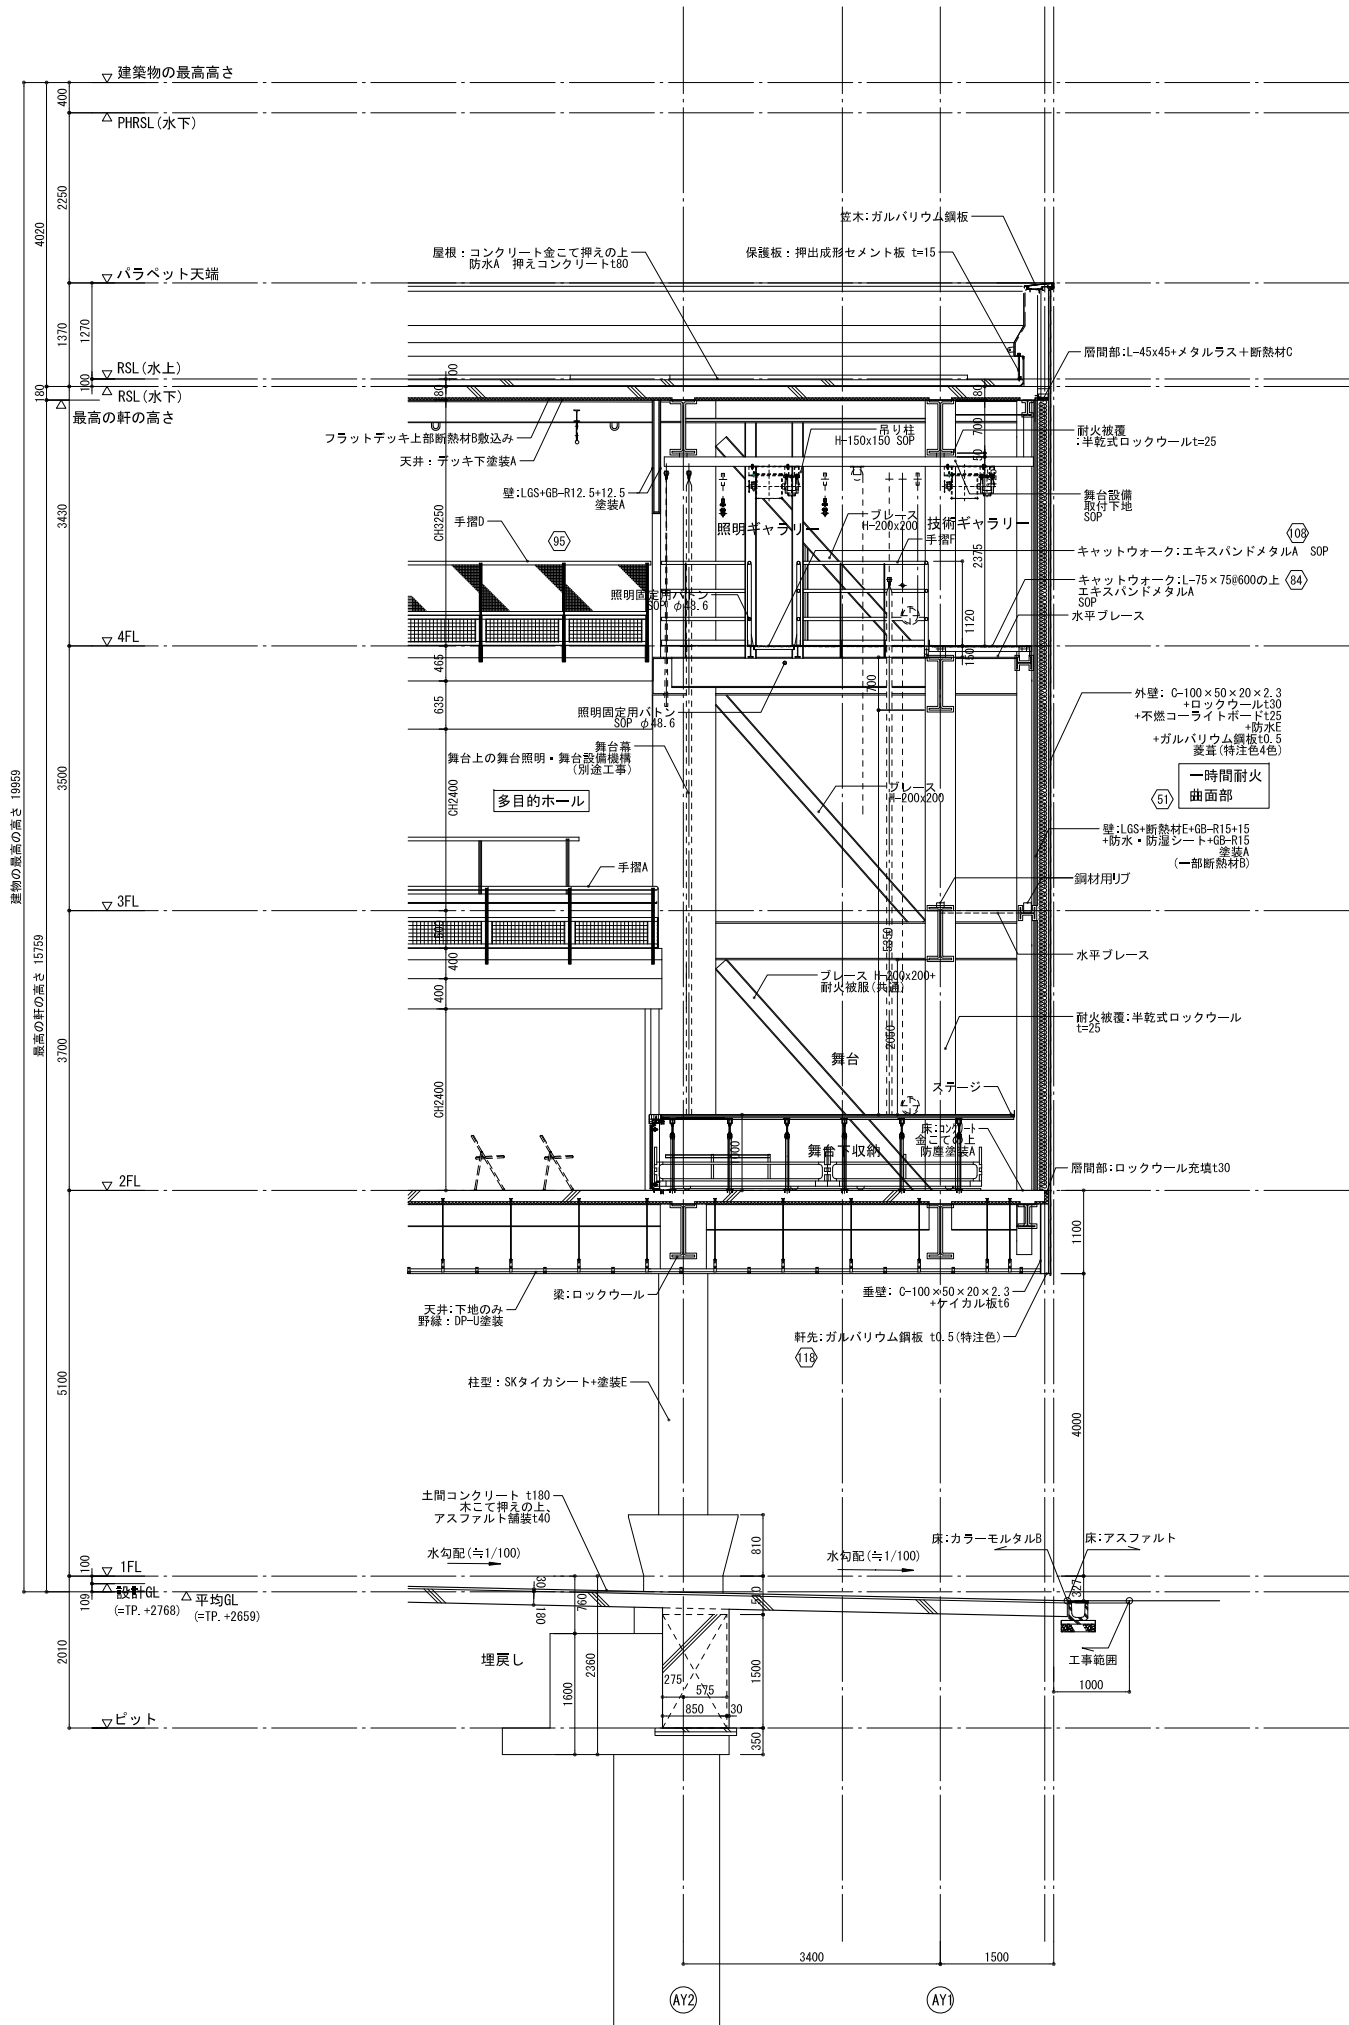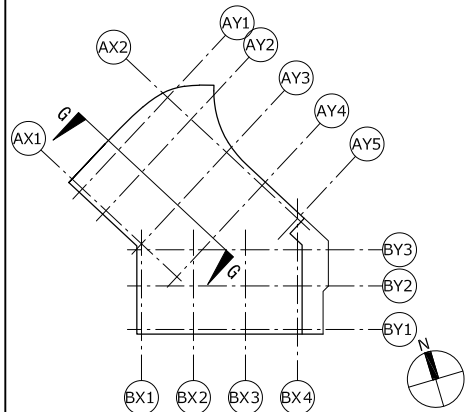

確認申請図	2017.10.16
計画変更図	2018.09.07
見積図	2017.10.02
契約図	2018.02.22
竣工図	2019.06.17
当図作成日	2019.06.17

設計番号 01-31663-000

花やしき
多目的ホール計画

発行日 2019.06.17

図面名称

鉅計図 (6)

縮尺 1/100